


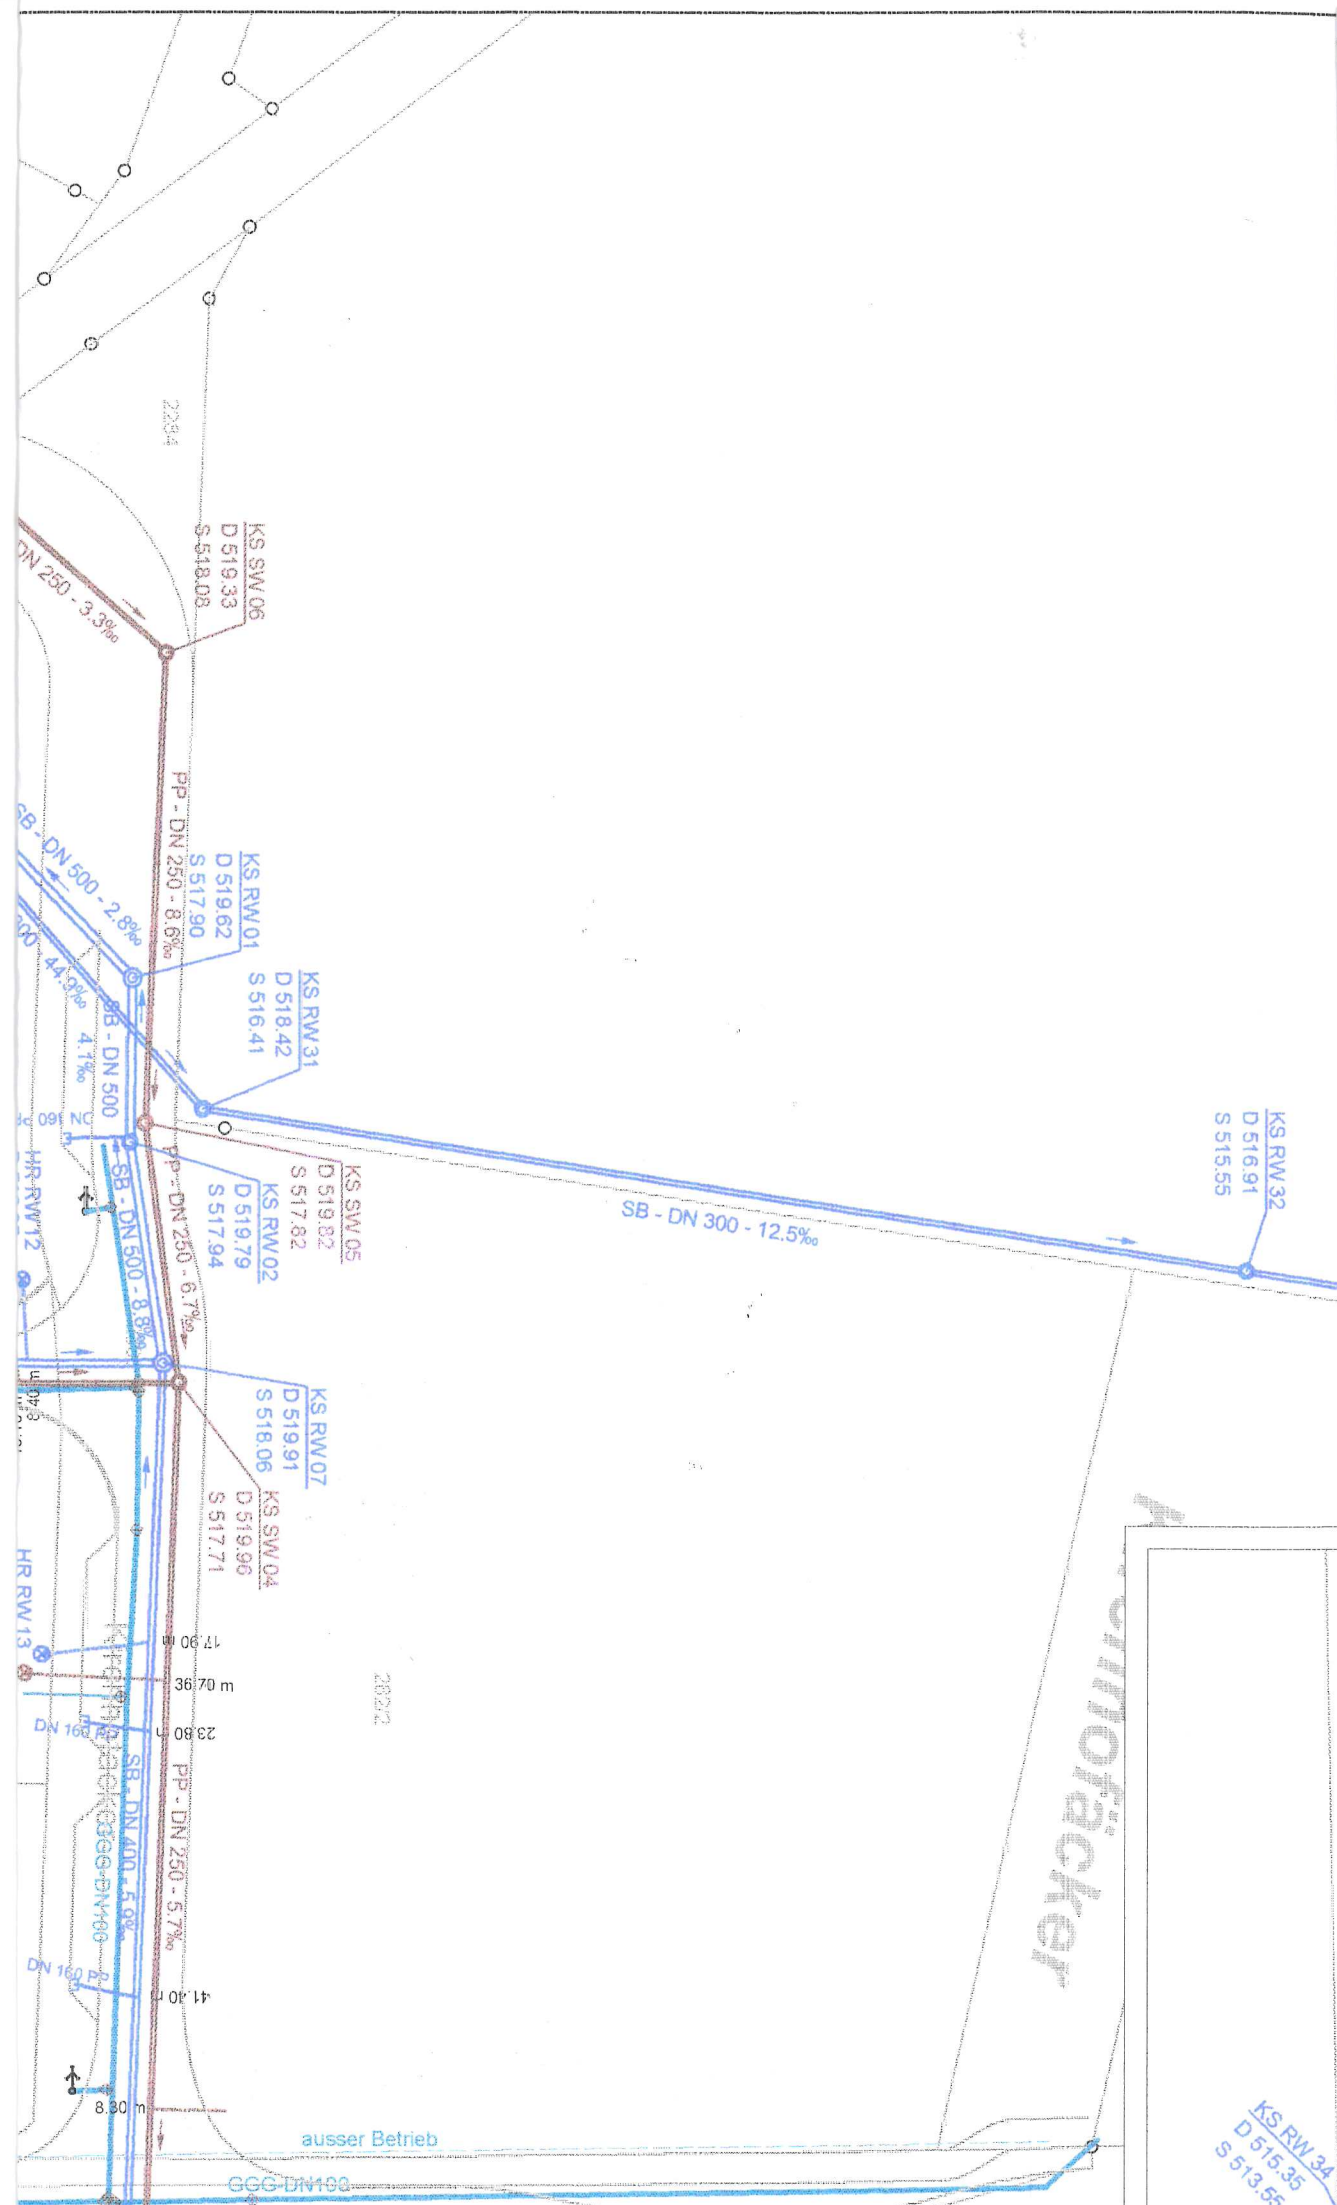

Legende:

Neubau
Stadtentwässerung, Versorgungsanlagen


	Mischwasserkanal (MW)	
	Regenwasserkanal (RW)	
	Schmutzwasserkanal (SW)	
	Kontrollschacht Kanal	
	Strasseneinlauf	
	Wasserversorgungsleitung	
	Überflurhydrant	
	Schieber Wasserversorgung	

Beschriftung Kanalisation

Material - Durchmesser - Rohrgefälle



Aend	Datum	Gepr	Änderungsmaßnahmen:
A			
B			
C			
D			
E			
F			

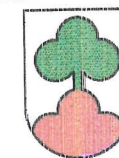

Gemeinde Hilzingen - OT Schlatt am Randen
Erschließung "Vor der Hohleisch"

Objekt 2433.31

Bestandsplan

Titel

Lageplan

Kanalisation / Wasserversorgung

M 1:500

Gesamtprojekt

HUNZIKER DETATECH

Gez. RR

Gepr. AW